

VÝREZ ZMIEN A DOPLNKOV Č.3

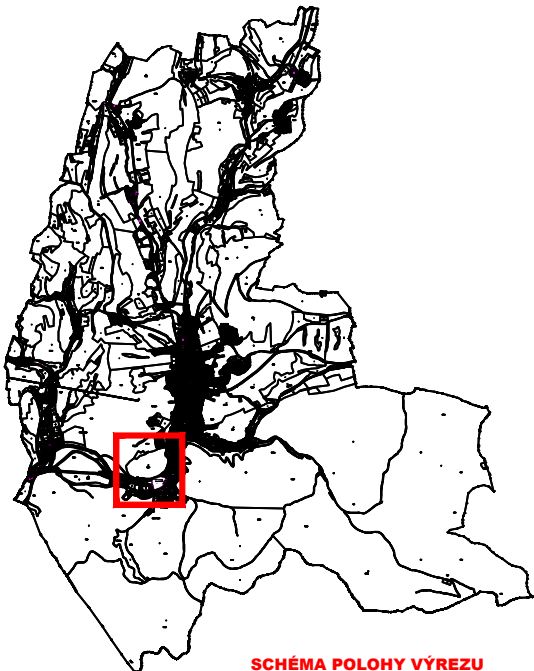


SCHÉMA POLOHY VÝREZU

LEGENDA ZaD 3 zmenšená na 50%

ZAVÄZANOSŤ		STAV	NÁVRH	
<input checked="" type="checkbox"/>			N4BV.3	OZNAČENIE URBANISTICKÝCH BLOKOV
<input checked="" type="checkbox"/>			[Pink hatched pattern]	BV - OBYTNÉ ÚZEMIE ZMIEŠANÉ (BYVANIE A OBČIANSKA VYBAVENOSŤ)
<input checked="" type="checkbox"/>			[Blue 'L' symbol]	VEREJNOPROSPEŠNÉ STAVBY
<input checked="" type="checkbox"/>			[Red line]	ZÁPLAVOVÁ ČIARA Q100

ÚZEMNÝ PLÁN MESTA BREZOVÁ POD BRADLOM

ZMENY A DOPLNKY Č.3
 MIERKA 1:10 000
 KOMPLEXNÝ VÝKRES PRIESTOROVÉHO USPORIADANIA A FUNKČNÉHO VYUŽÍVANIA ÚZEMIA

